



| | | | | | |
|---|-------------|---------------|--|---------------|------------|
| Zaměřil | Zpracoval | Kreslil | Václav Bičíšřtě IČO:13742108 | | |
| Z.Bičiřřtě | ing.Šteiner | ing. Šteiner | První geodetická společnost, sruženř geodetř | | |
| 2019-2021 | | | Katerřny Militřkě 56 , 293 01 Mladř Boleslav | | |
| Kat. ůzemř | Přřrov | Souř. systřm | S - JTSK | | |
| Objednal | POHL a.s. | Vřřřk. systřm | BALT p.v. | Formřt | |
| Geodetickř zaměřenř skutečnřho stavu kanalizace | | | | A3,PDF | |
| | | | | Datum | 27.05.2021 |
| | | | | Čřslo zakřzky | 30/2019 |
| Dič: | IčO: | Měřřtko | Čřslo vřřkresu | | |
| | | 1:500 | 001 | | |



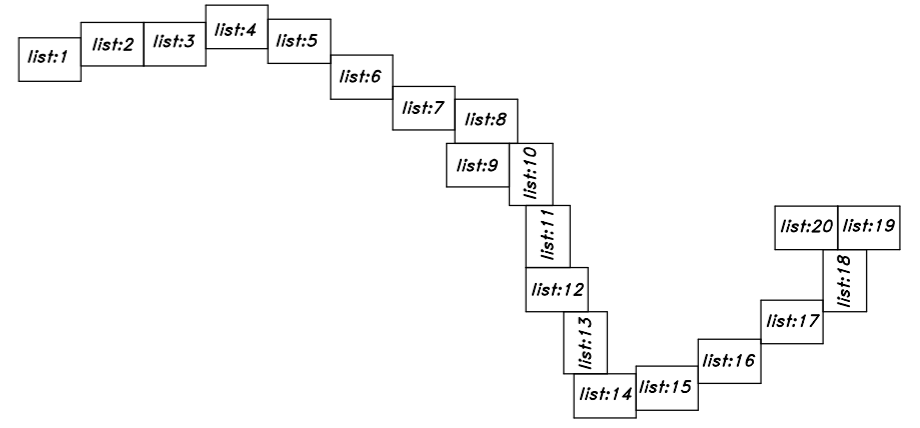

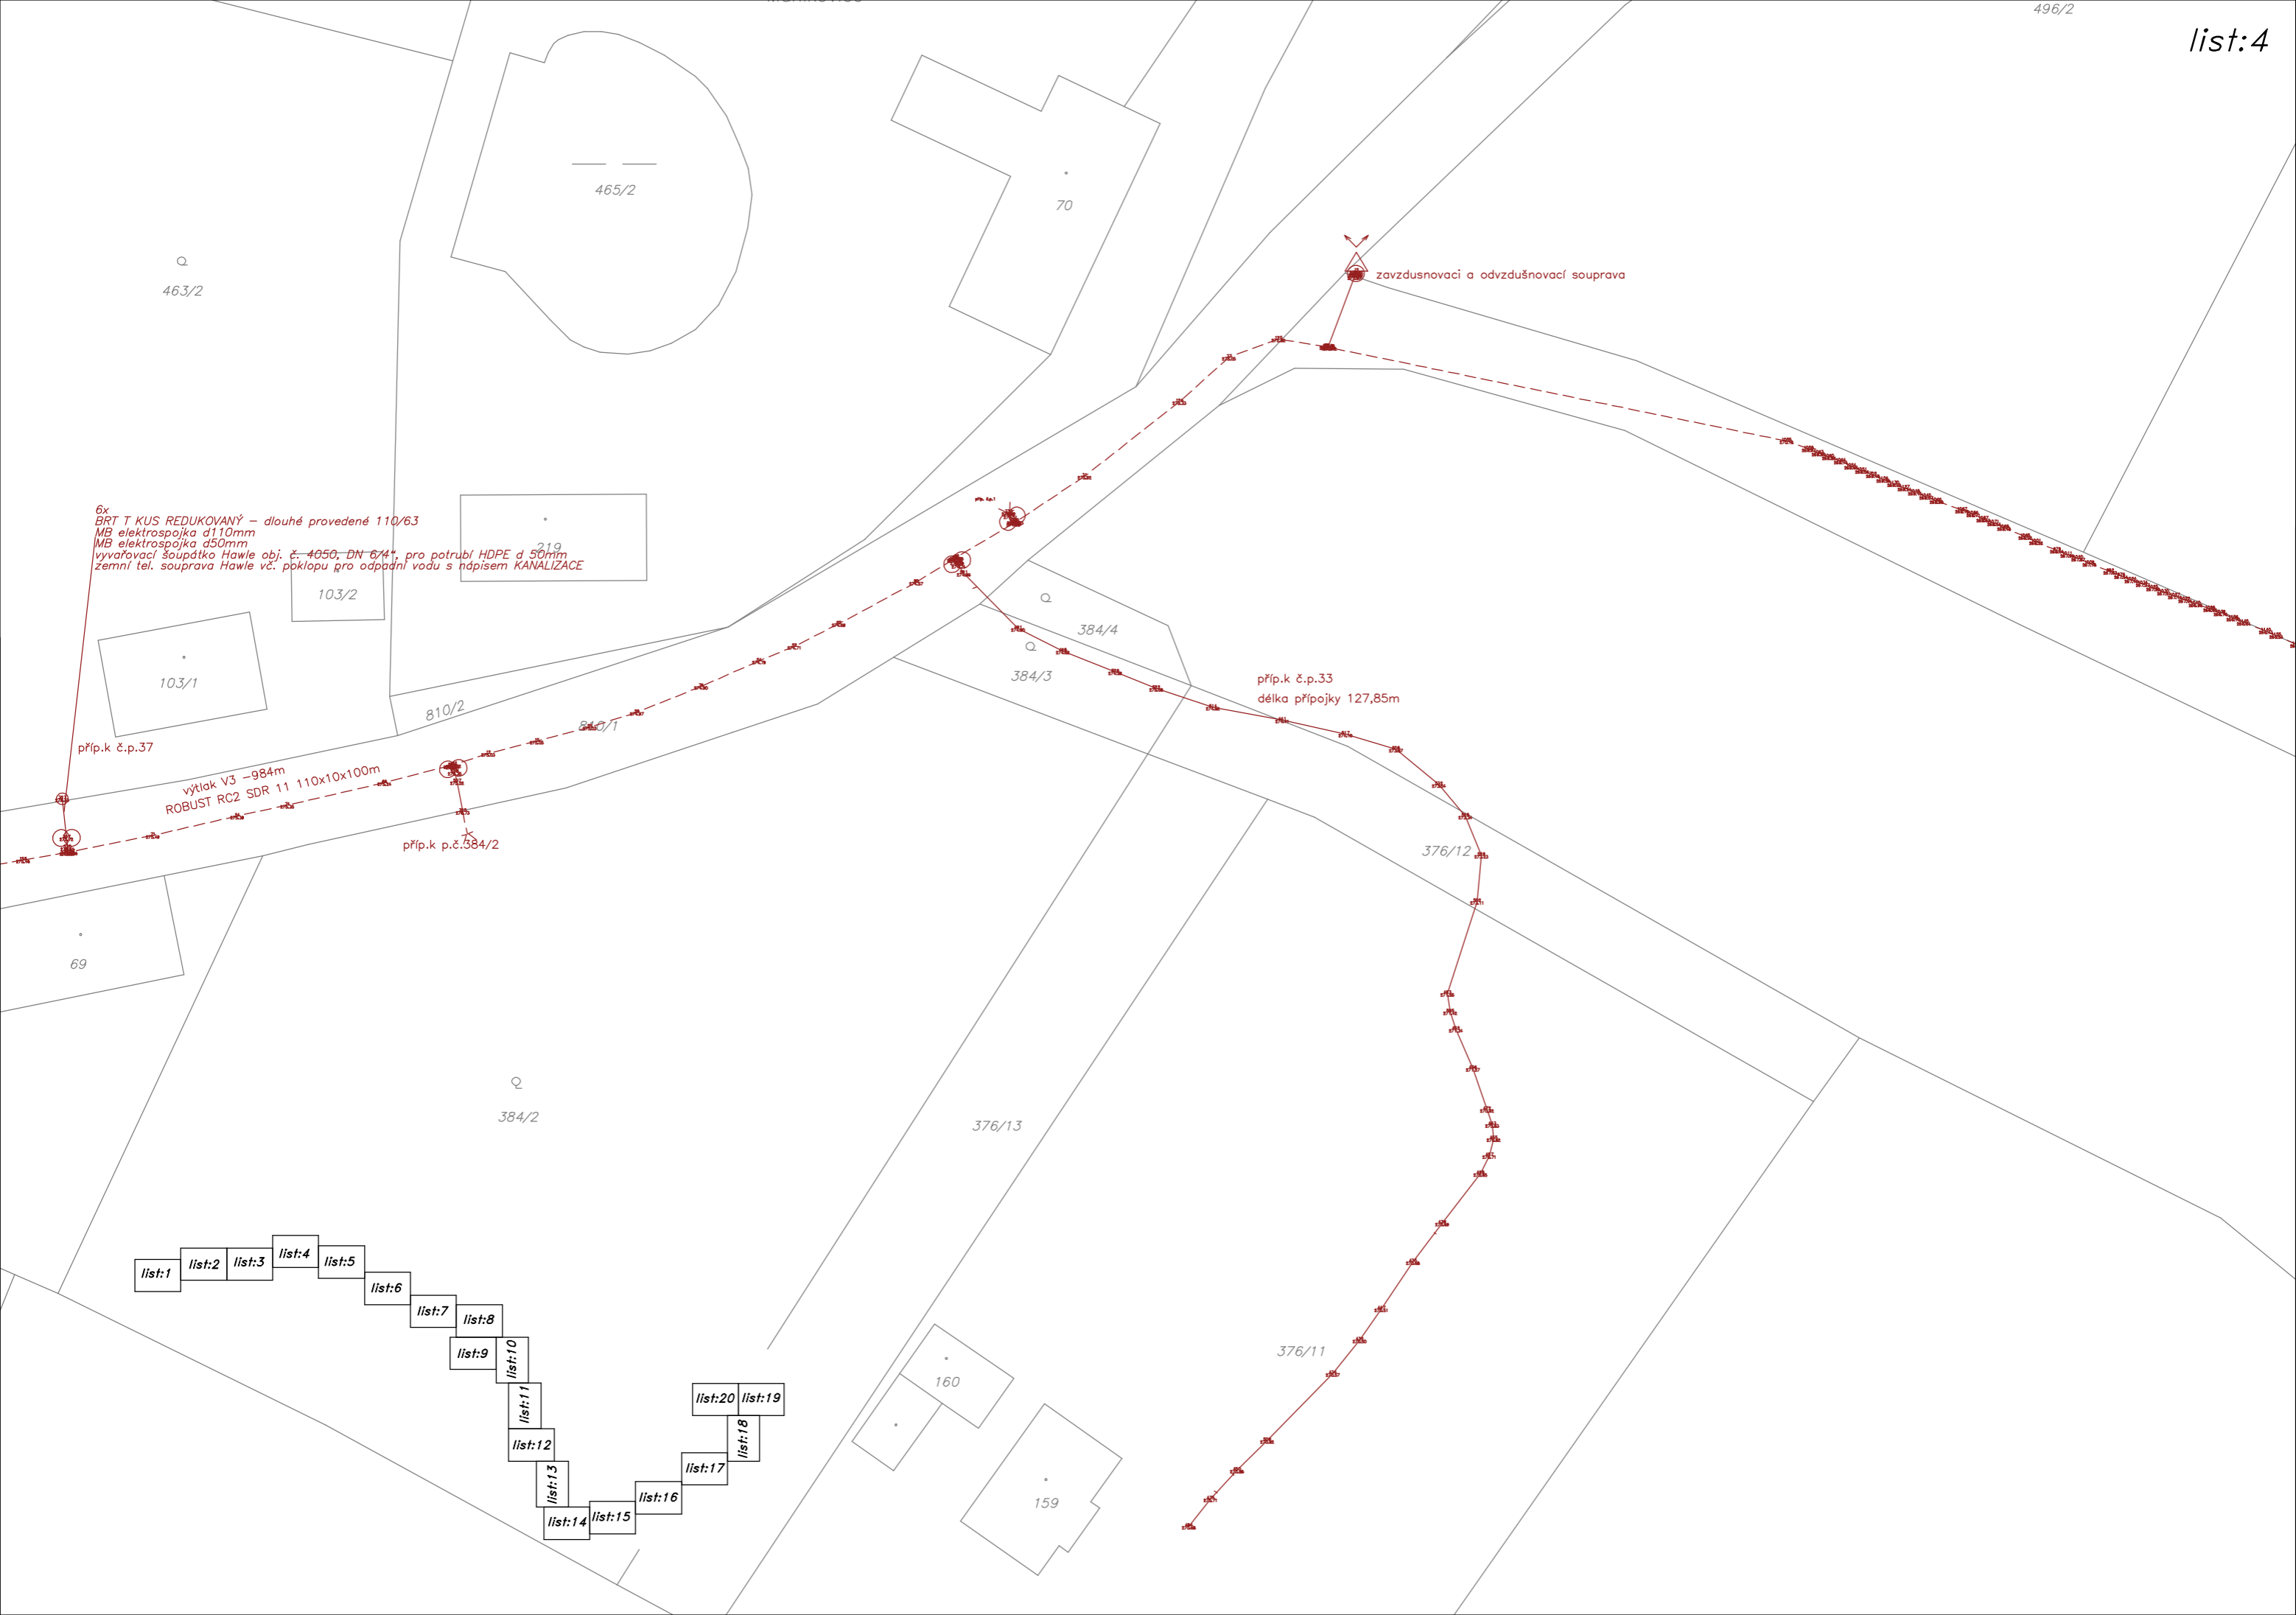

- list:1
- list:2
- list:3
- list:4
- list:5
- list:6
- list:7
- list:8
- list:9
- list:10
- list:11
- list:12
- list:13
- list:14
- list:15
- list:16
- list:17
- list:18
- list:19
- list:20

zavzdušnovací a odzdušňovací souprava




⊕ 498


⊕ 499

500/6


502

378

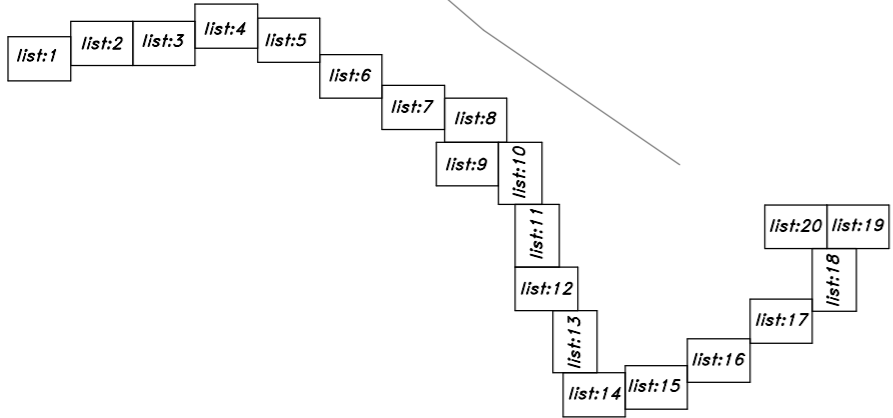


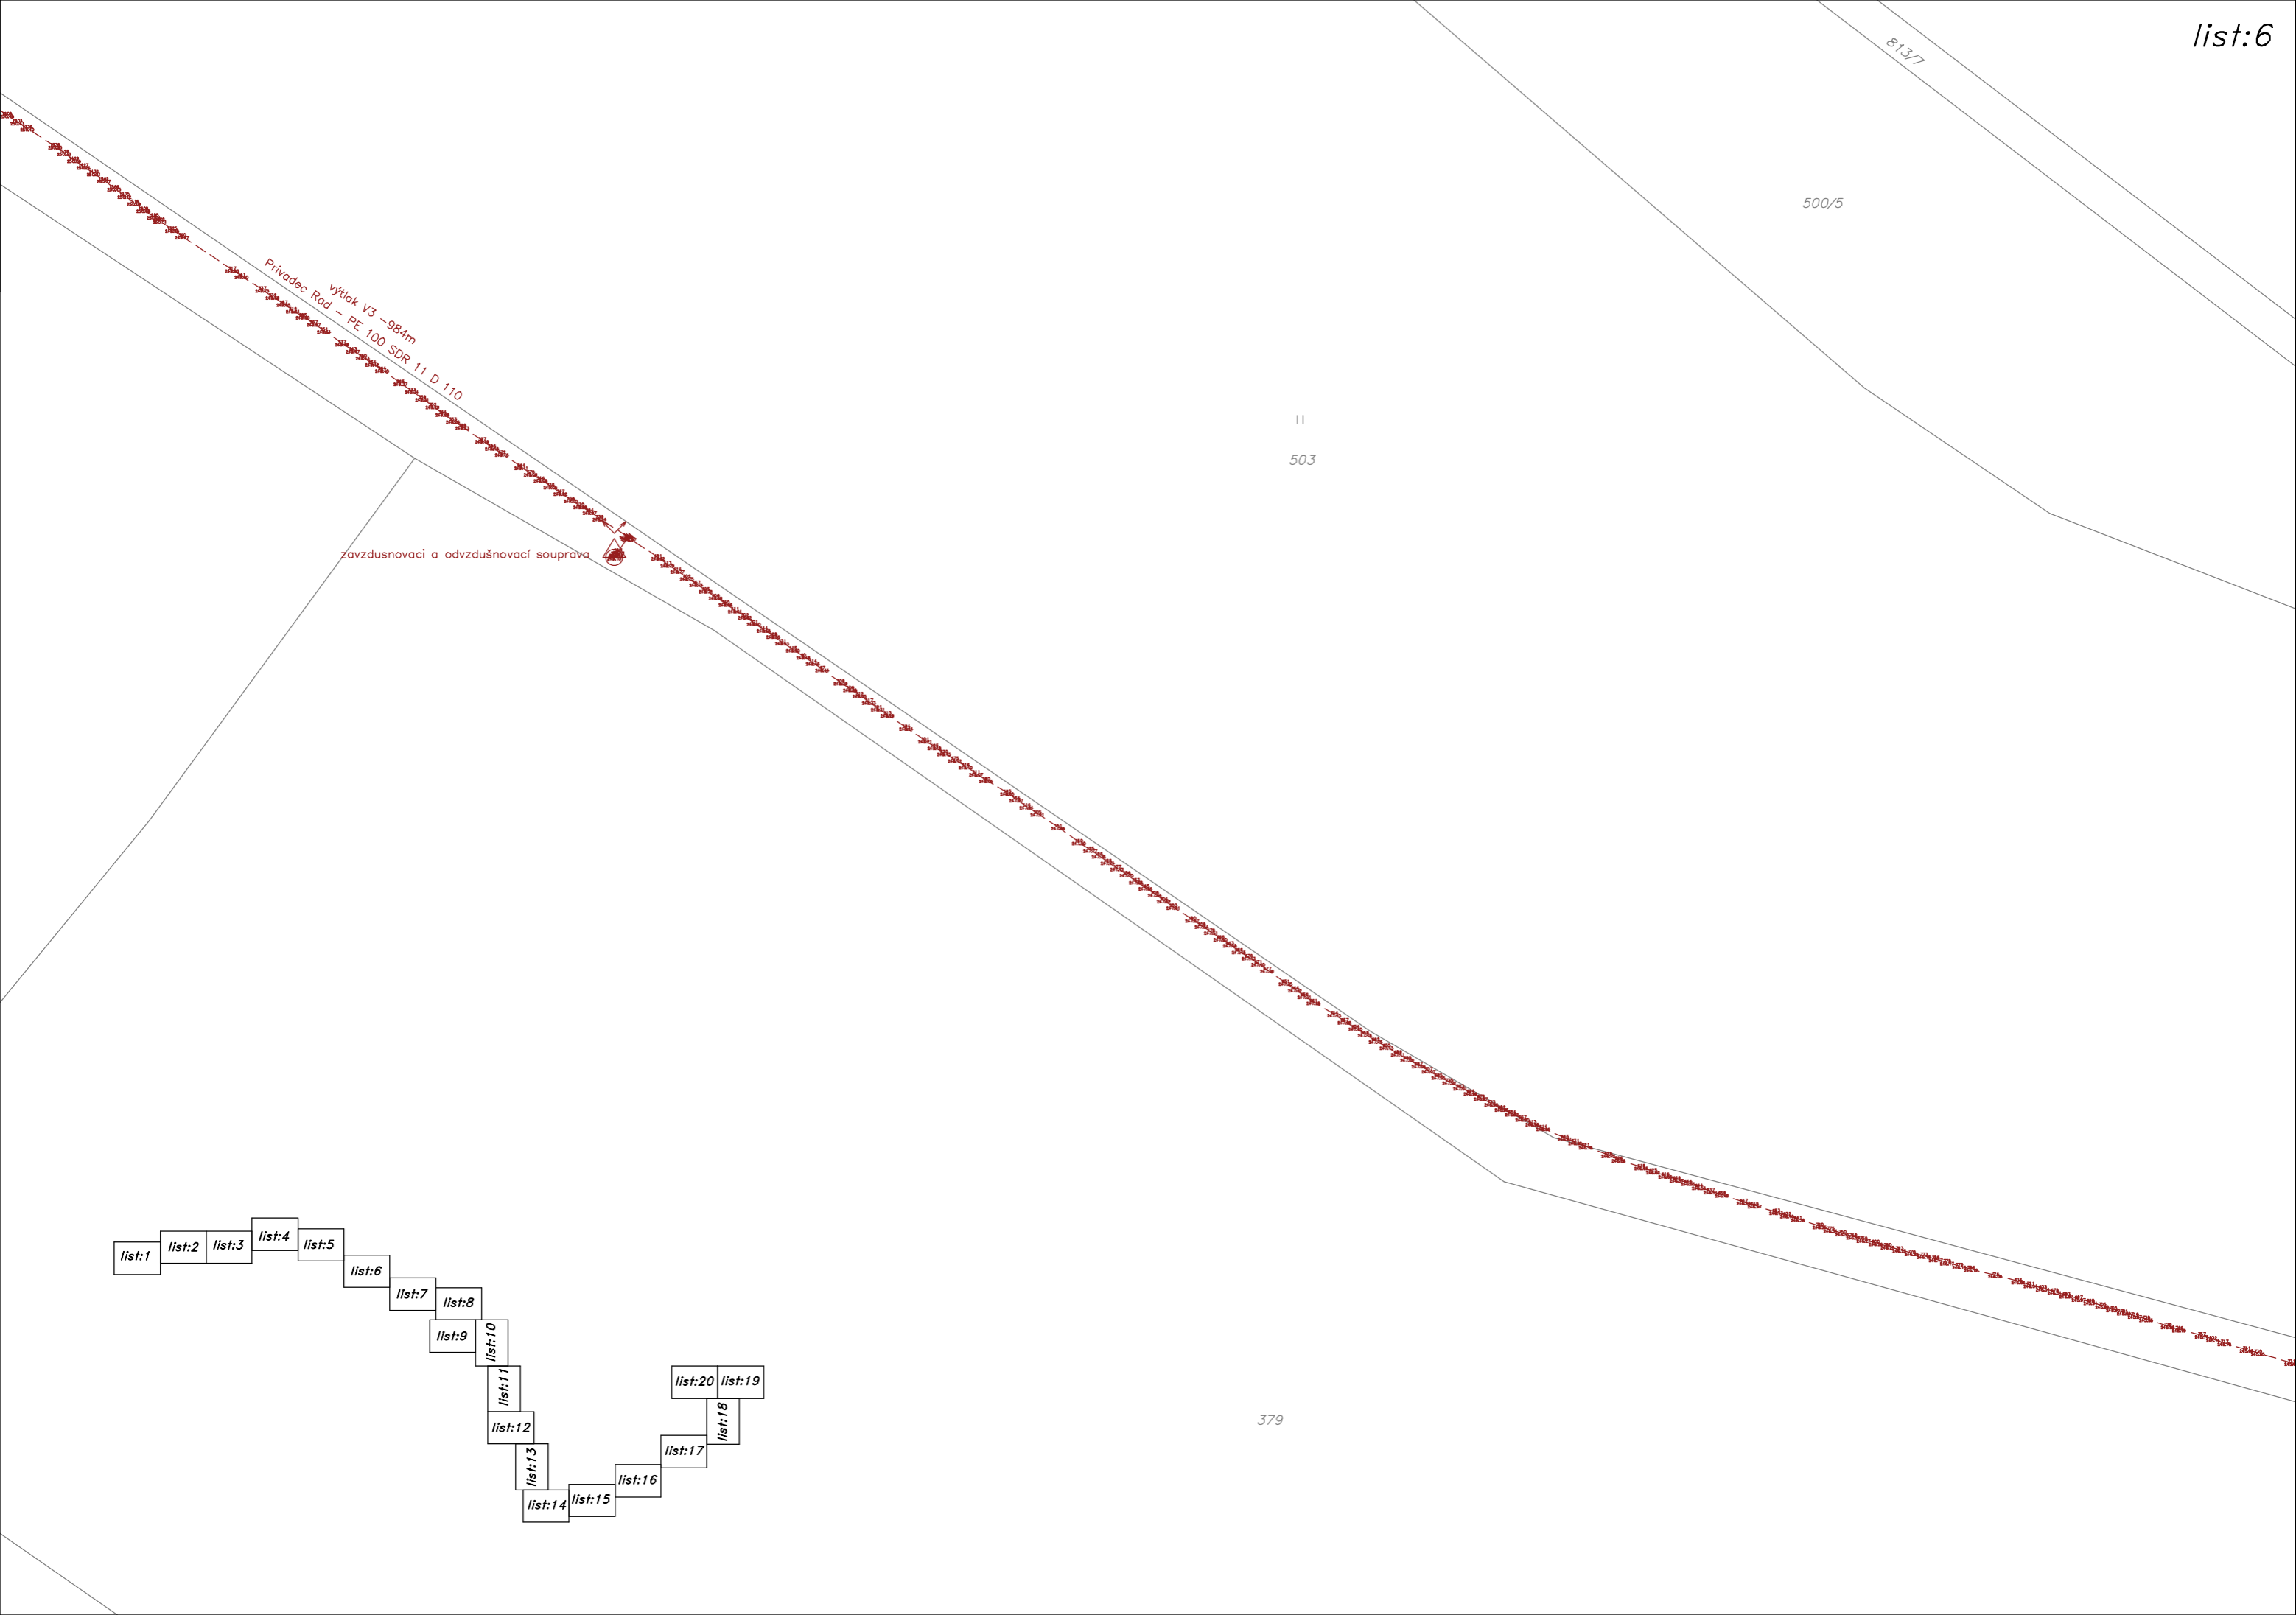

- list:1
- list:2
- list:3
- list:4
- list:5
- list:6
- list:7
- list:8
- list:9
- list:10
- list:11
- list:12
- list:13
- list:14
- list:15
- list:16
- list:17
- list:18
- list:19
- list:20

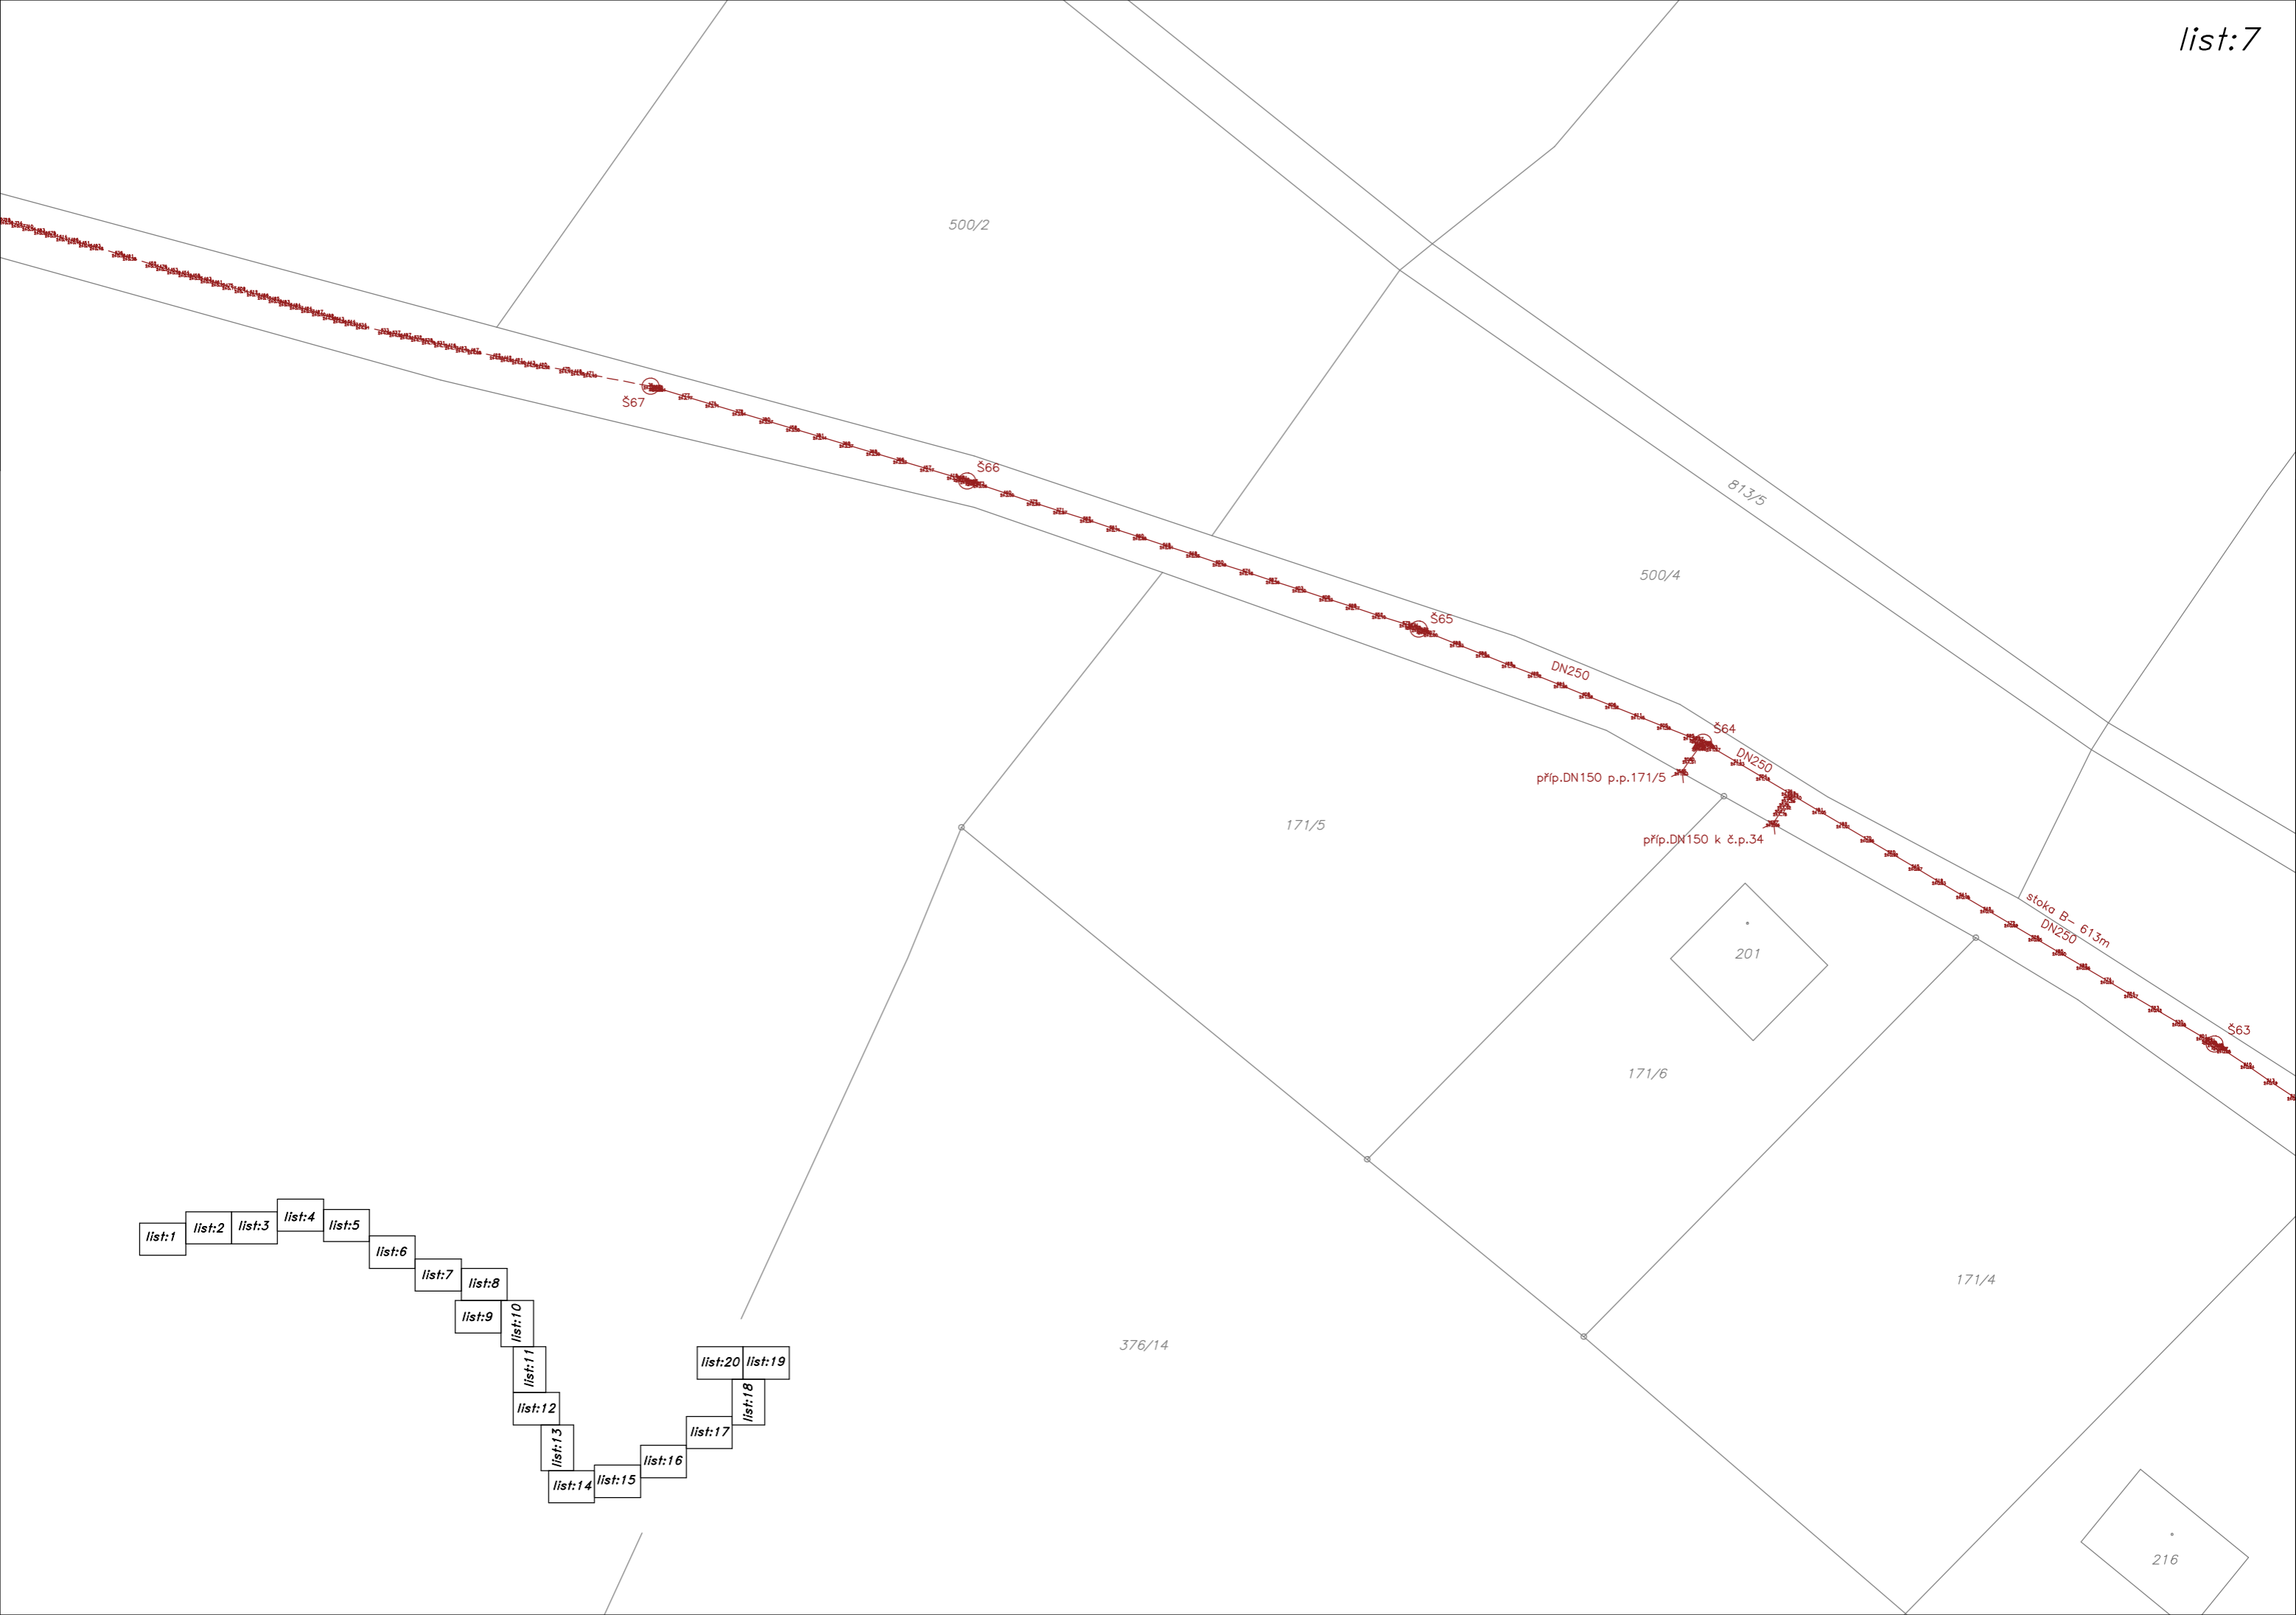

- list:1
- list:2
- list:3
- list:4
- list:5
- list:6
- list:7
- list:8
- list:9
- list:10
- list:11
- list:12
- list:13
- list:14
- list:15
- list:16
- list:17
- list:18
- list:19
- list:20

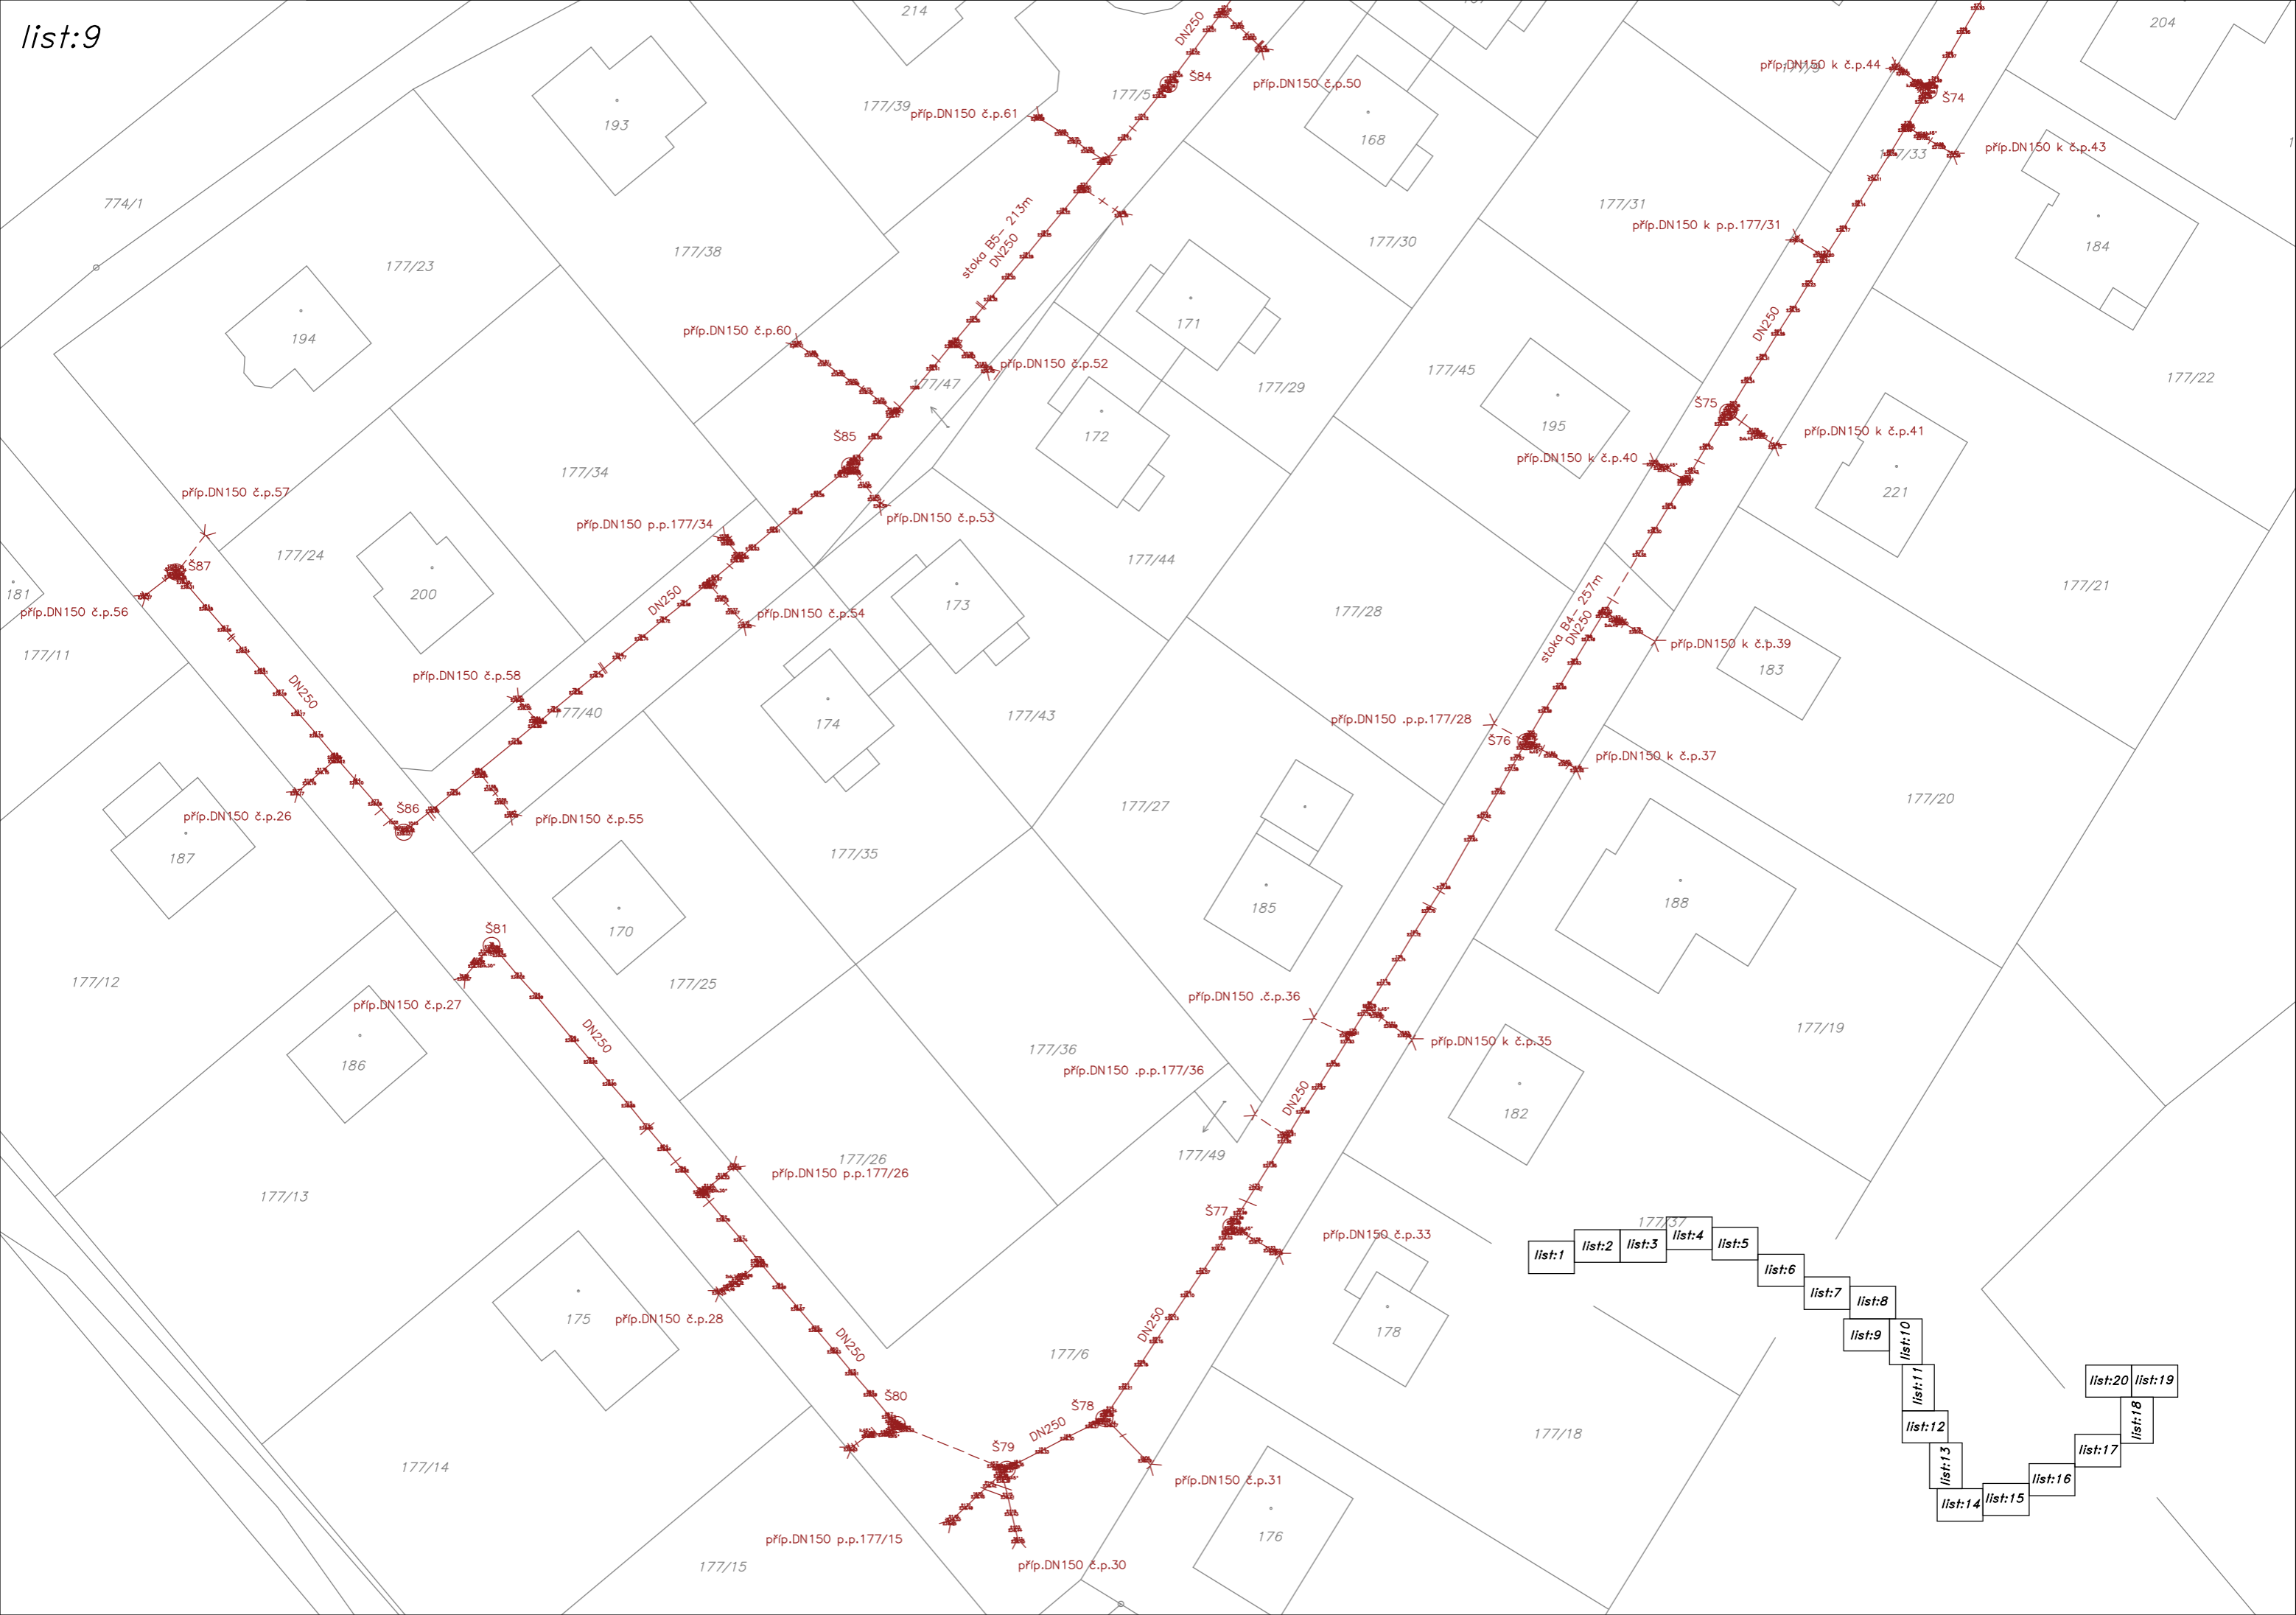

- list:1
- list:2
- list:3
- list:4
- list:5
- list:6
- list:7
- list:8
- list:9
- list:10
- list:11
- list:12
- list:13
- list:14
- list:15
- list:16
- list:17
- list:18
- list:19
- list:20

II
67/6

169

V
165/2


826/2

II
167/1

168

172/1

Na jívě

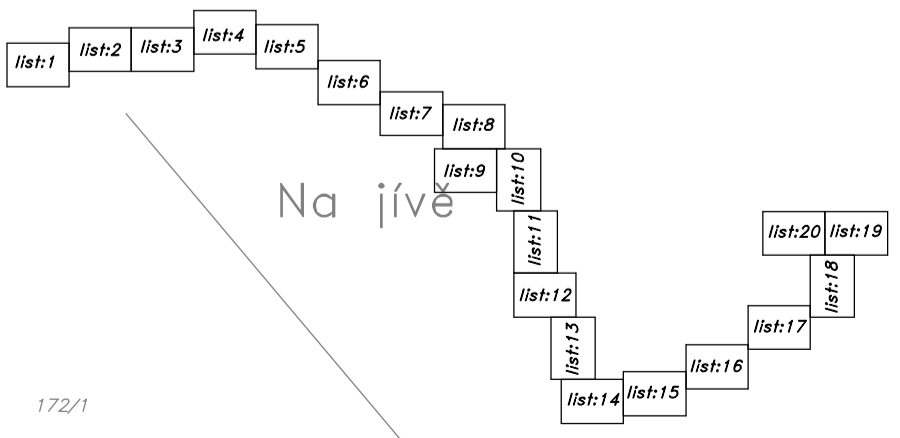

Š55

Š54

858

Š53

Š52

Š51

Š50

Š49

Š48

Š47

DN250

DN250

stoka B - 61,3m
DN250

DN250

DN250

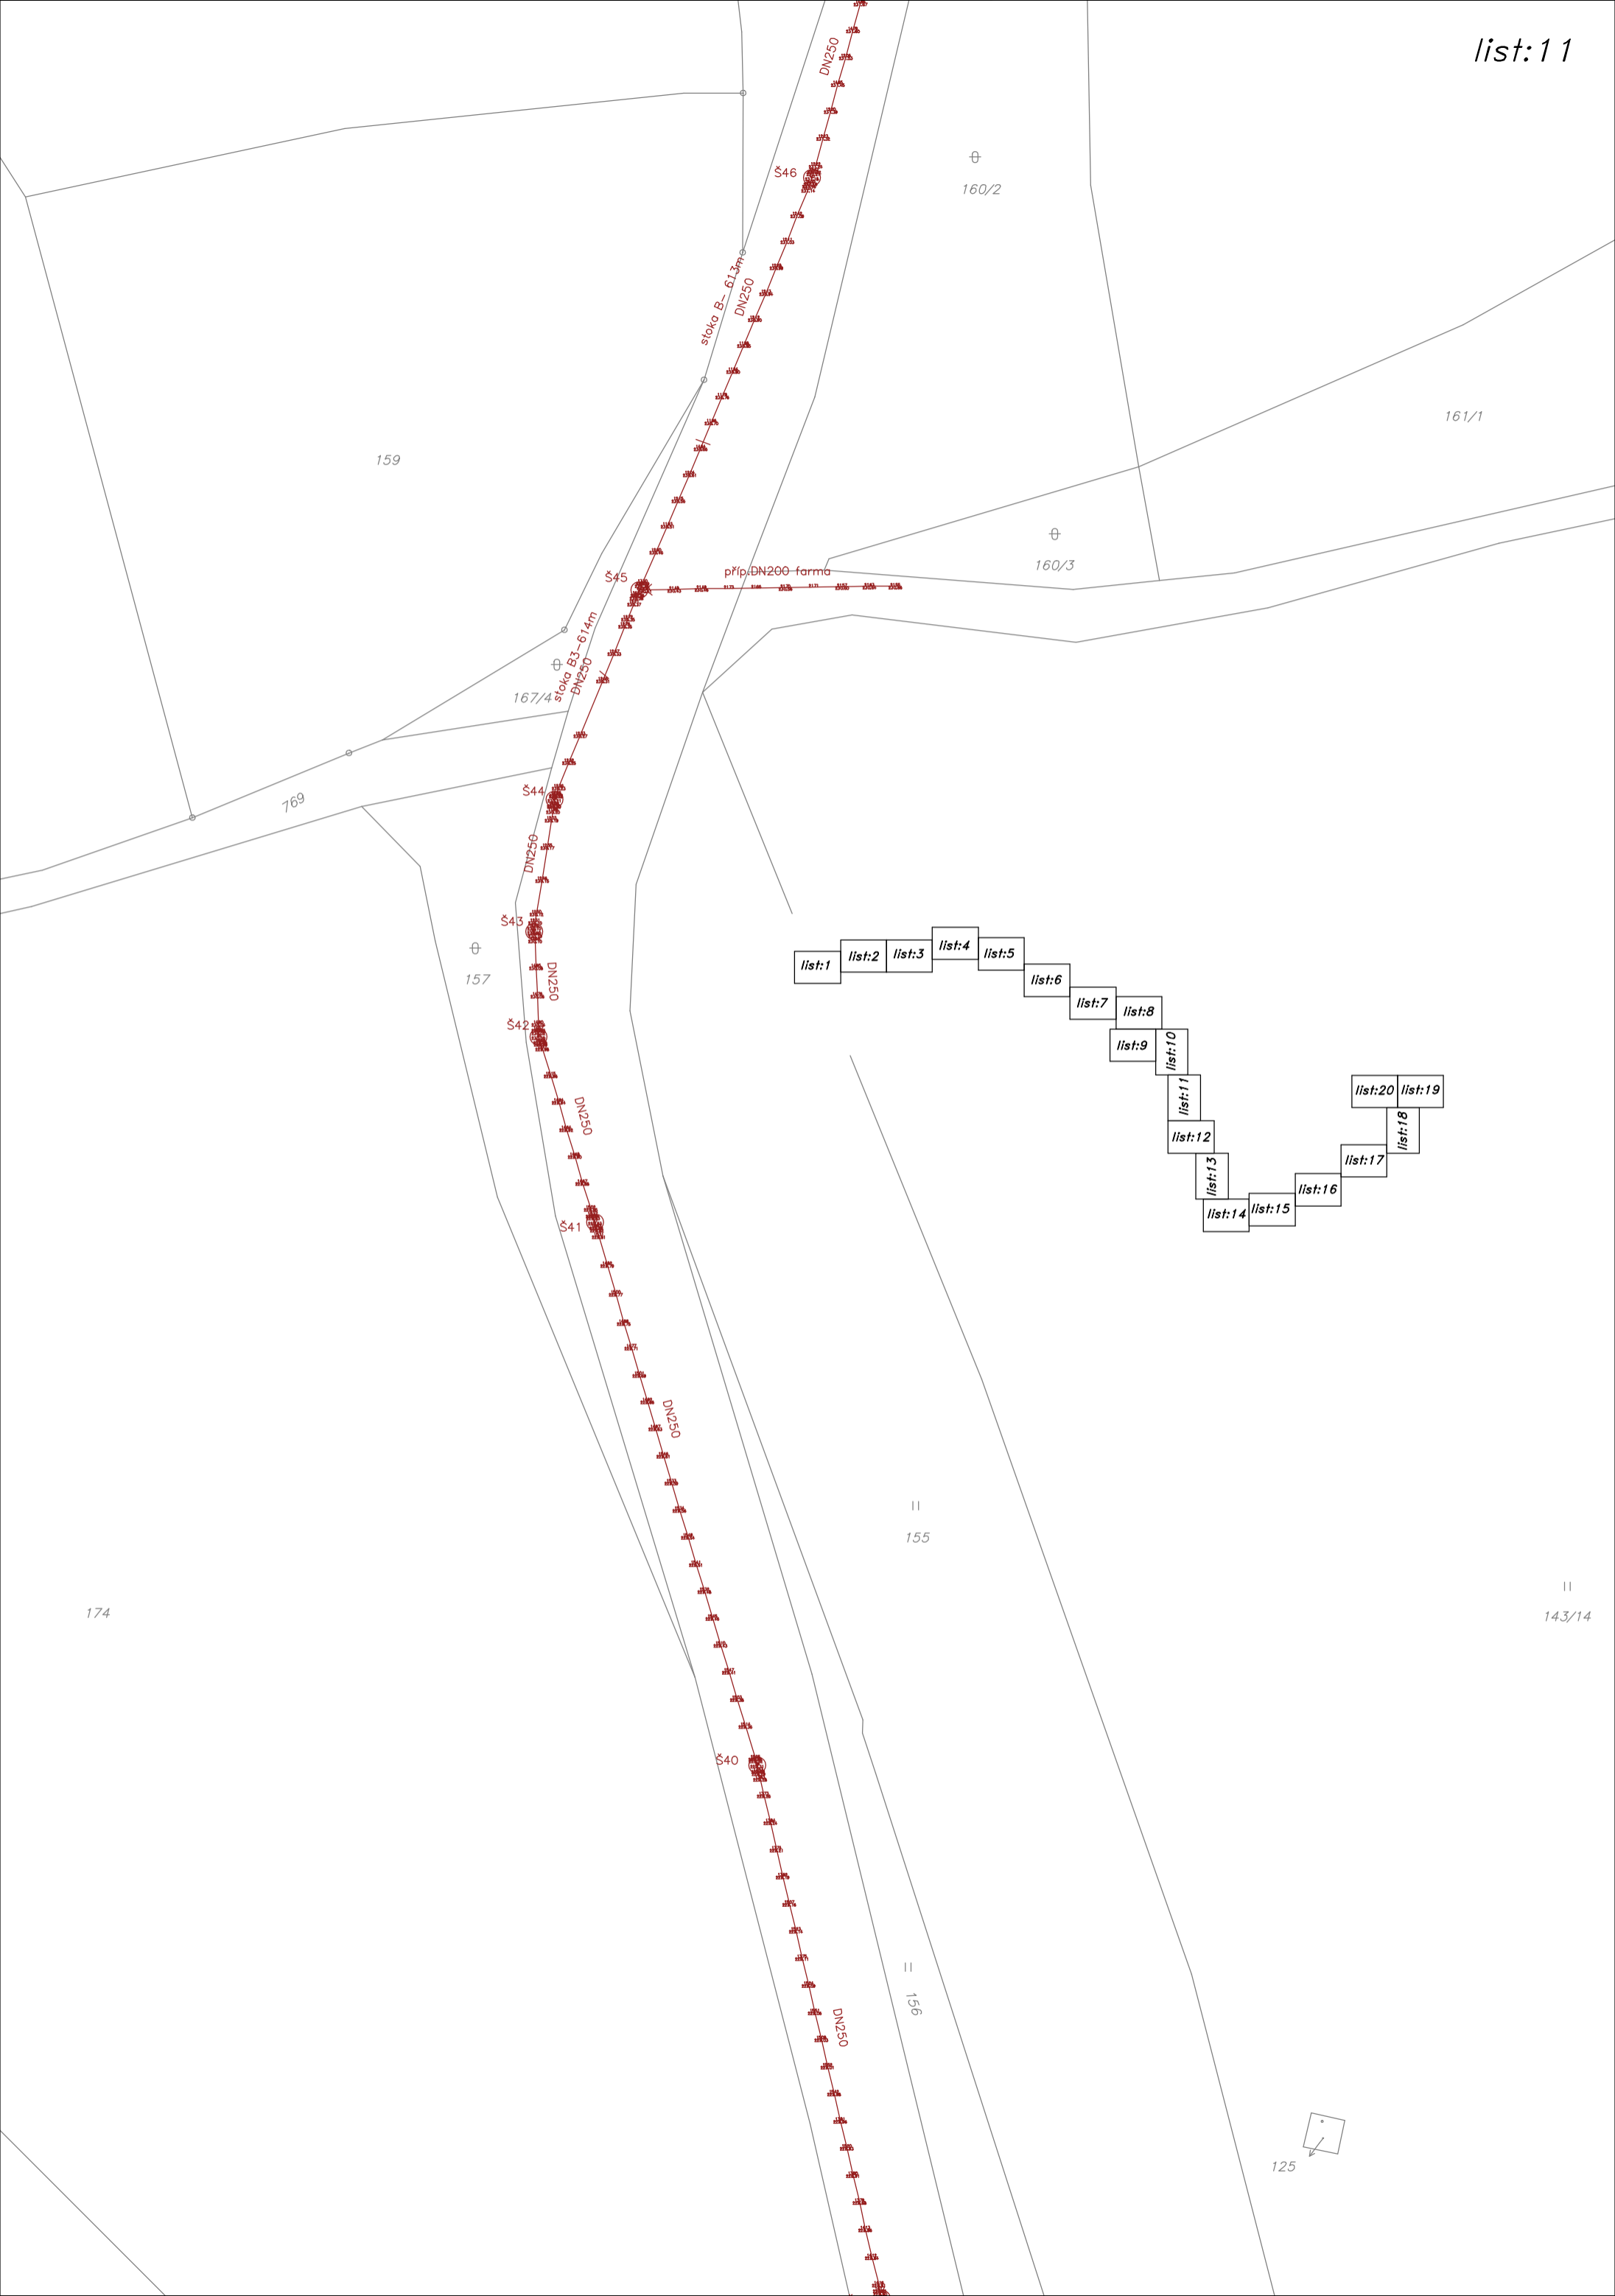

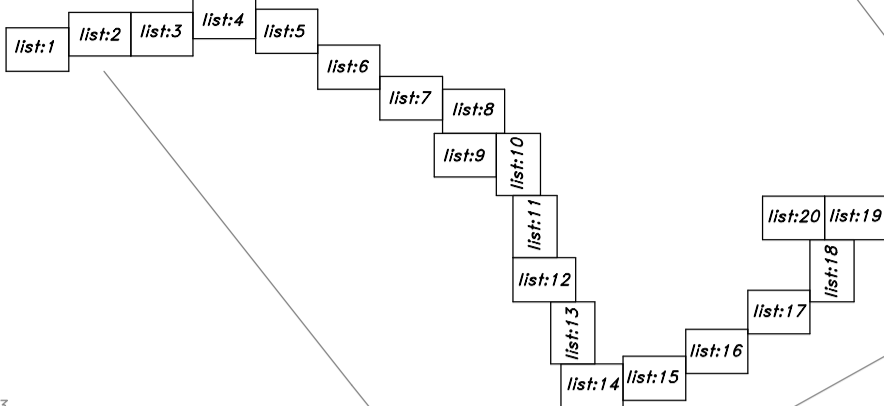



příp. DN150 č.p.14

Š26

Š25

Š24

Š23

Š22

příp. DN150 č.p.9

ČSOV2

53/1

53/2

57

1/1

52/1

70/2

70/1

69

68

Výtlak v2=927m
Privádec Rad = PE 100 SDR 11 D 110

- list:1
- list:2
- list:3
- list:4
- list:5
- list:6
- list:7
- list:8
- list:9
- list:10
- list:11
- list:12
- list:13
- list:14
- list:15
- list:16
- list:17
- list:18
- list:19
- list:20

124/2

717/3

75


120

118/1


11
118/3



11


76

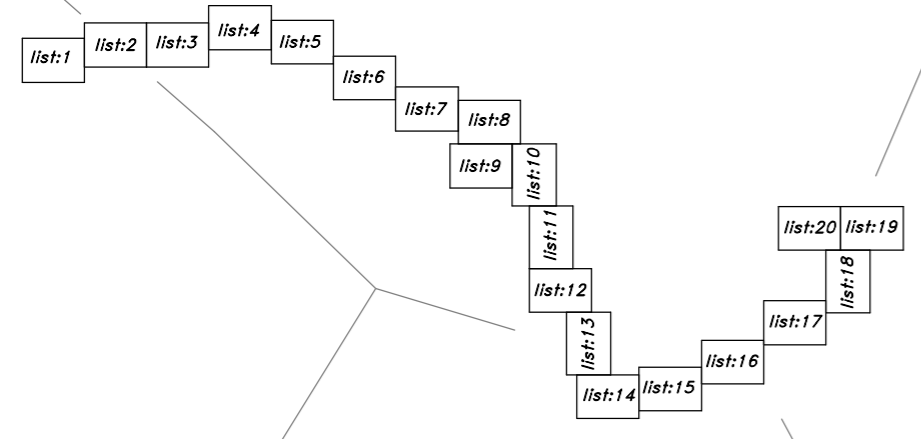

zavzdušnovací a odvzdušňovací souprava

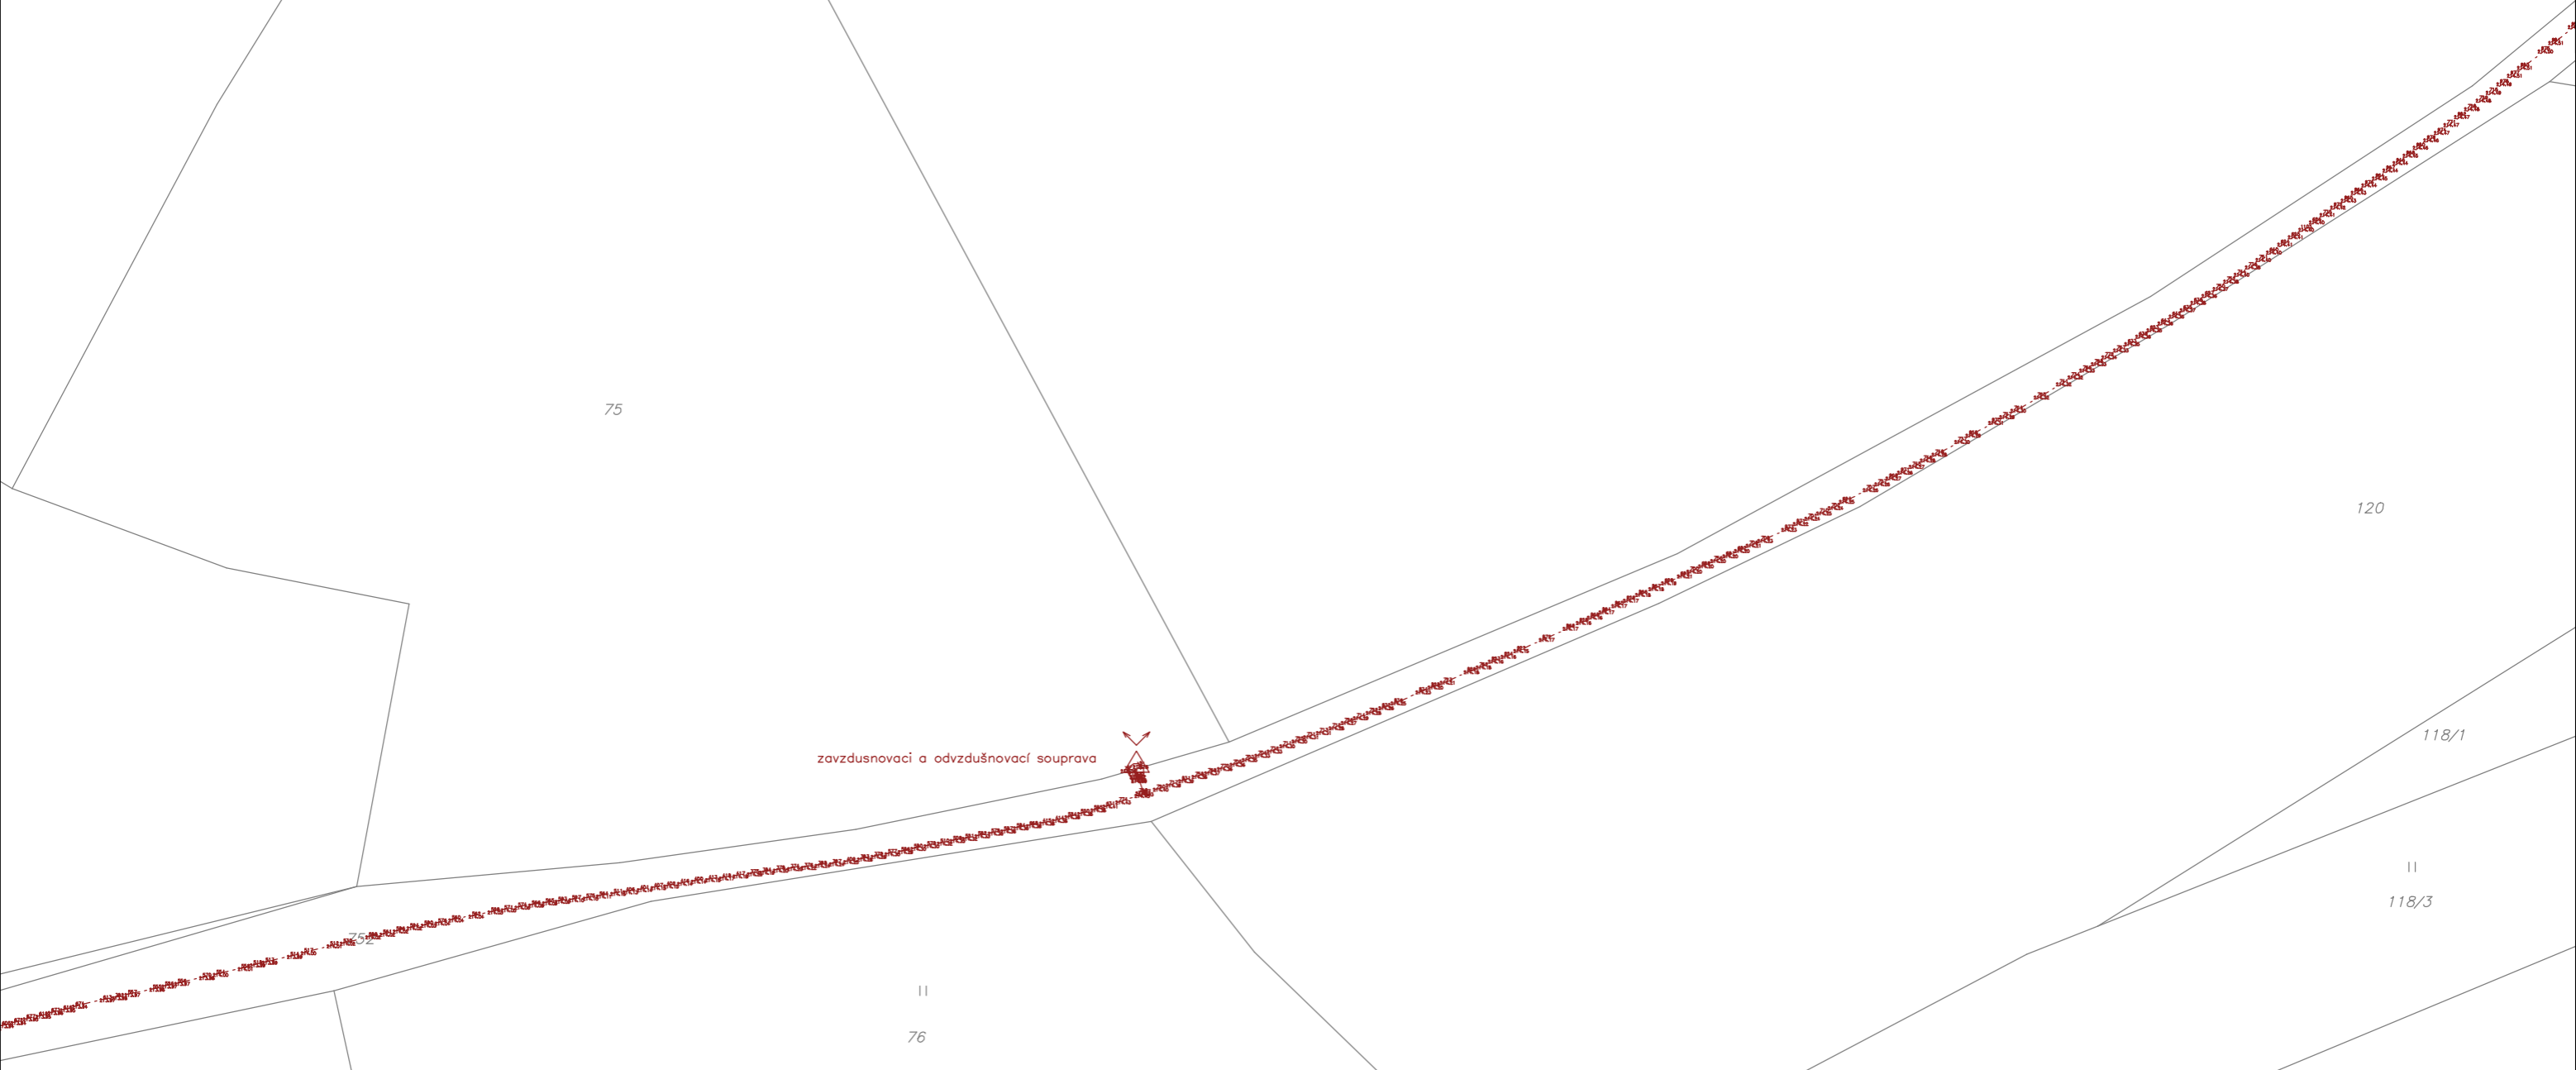

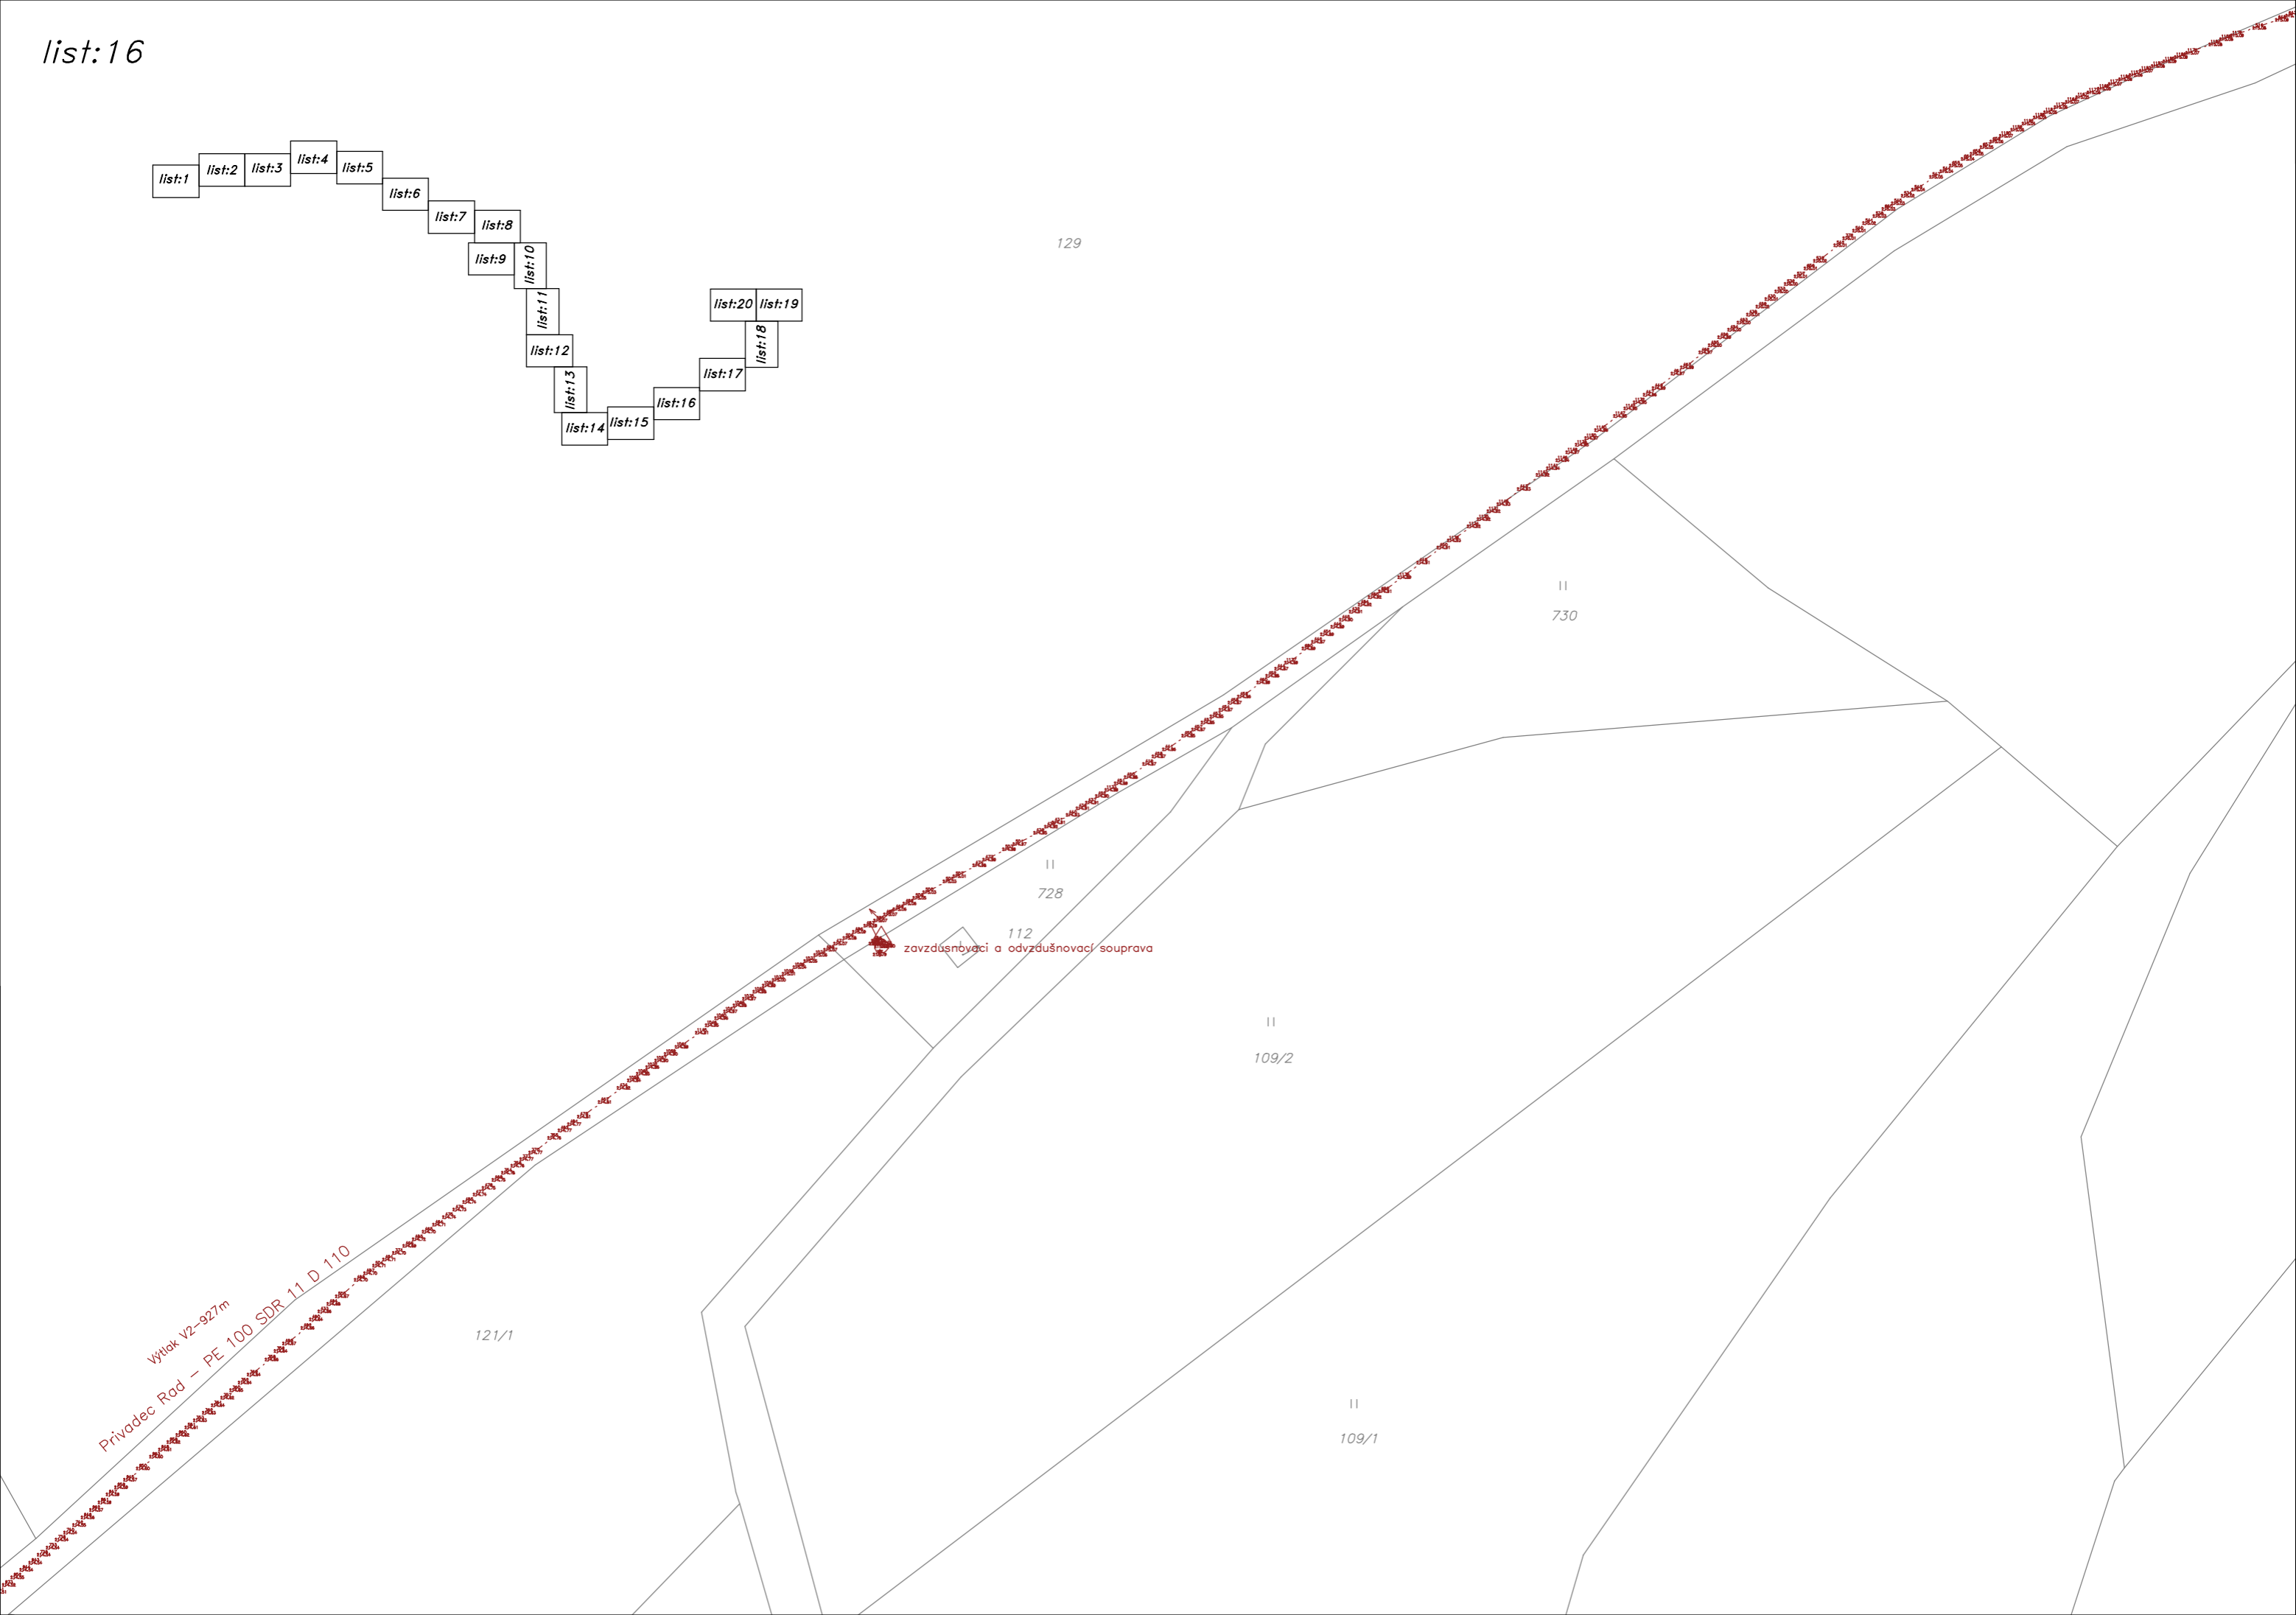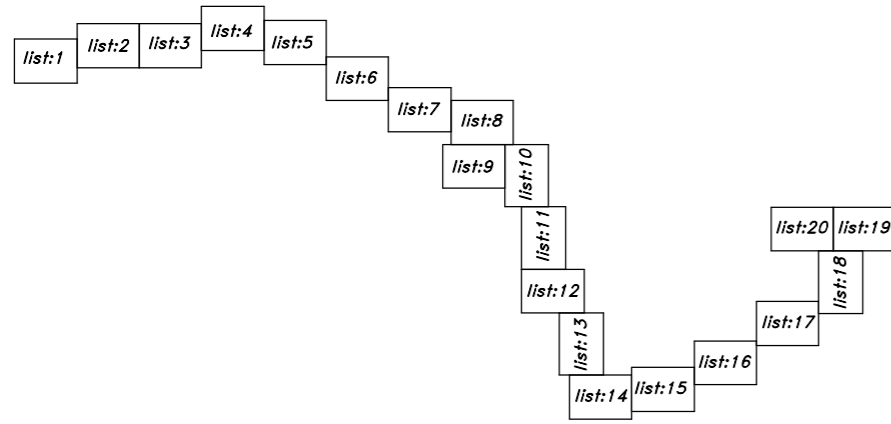

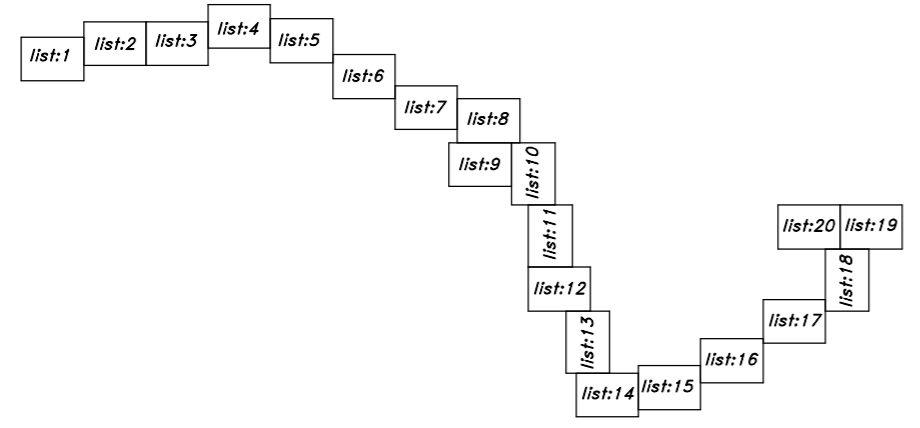

717/9

713/1

711

710/2

706/2


zavzdušnovací a odvzdušňovací souprava

707

734

705

Výtlačk V2-927m
 Privodec Rad - PE 100 SDR 11 D 110
 847

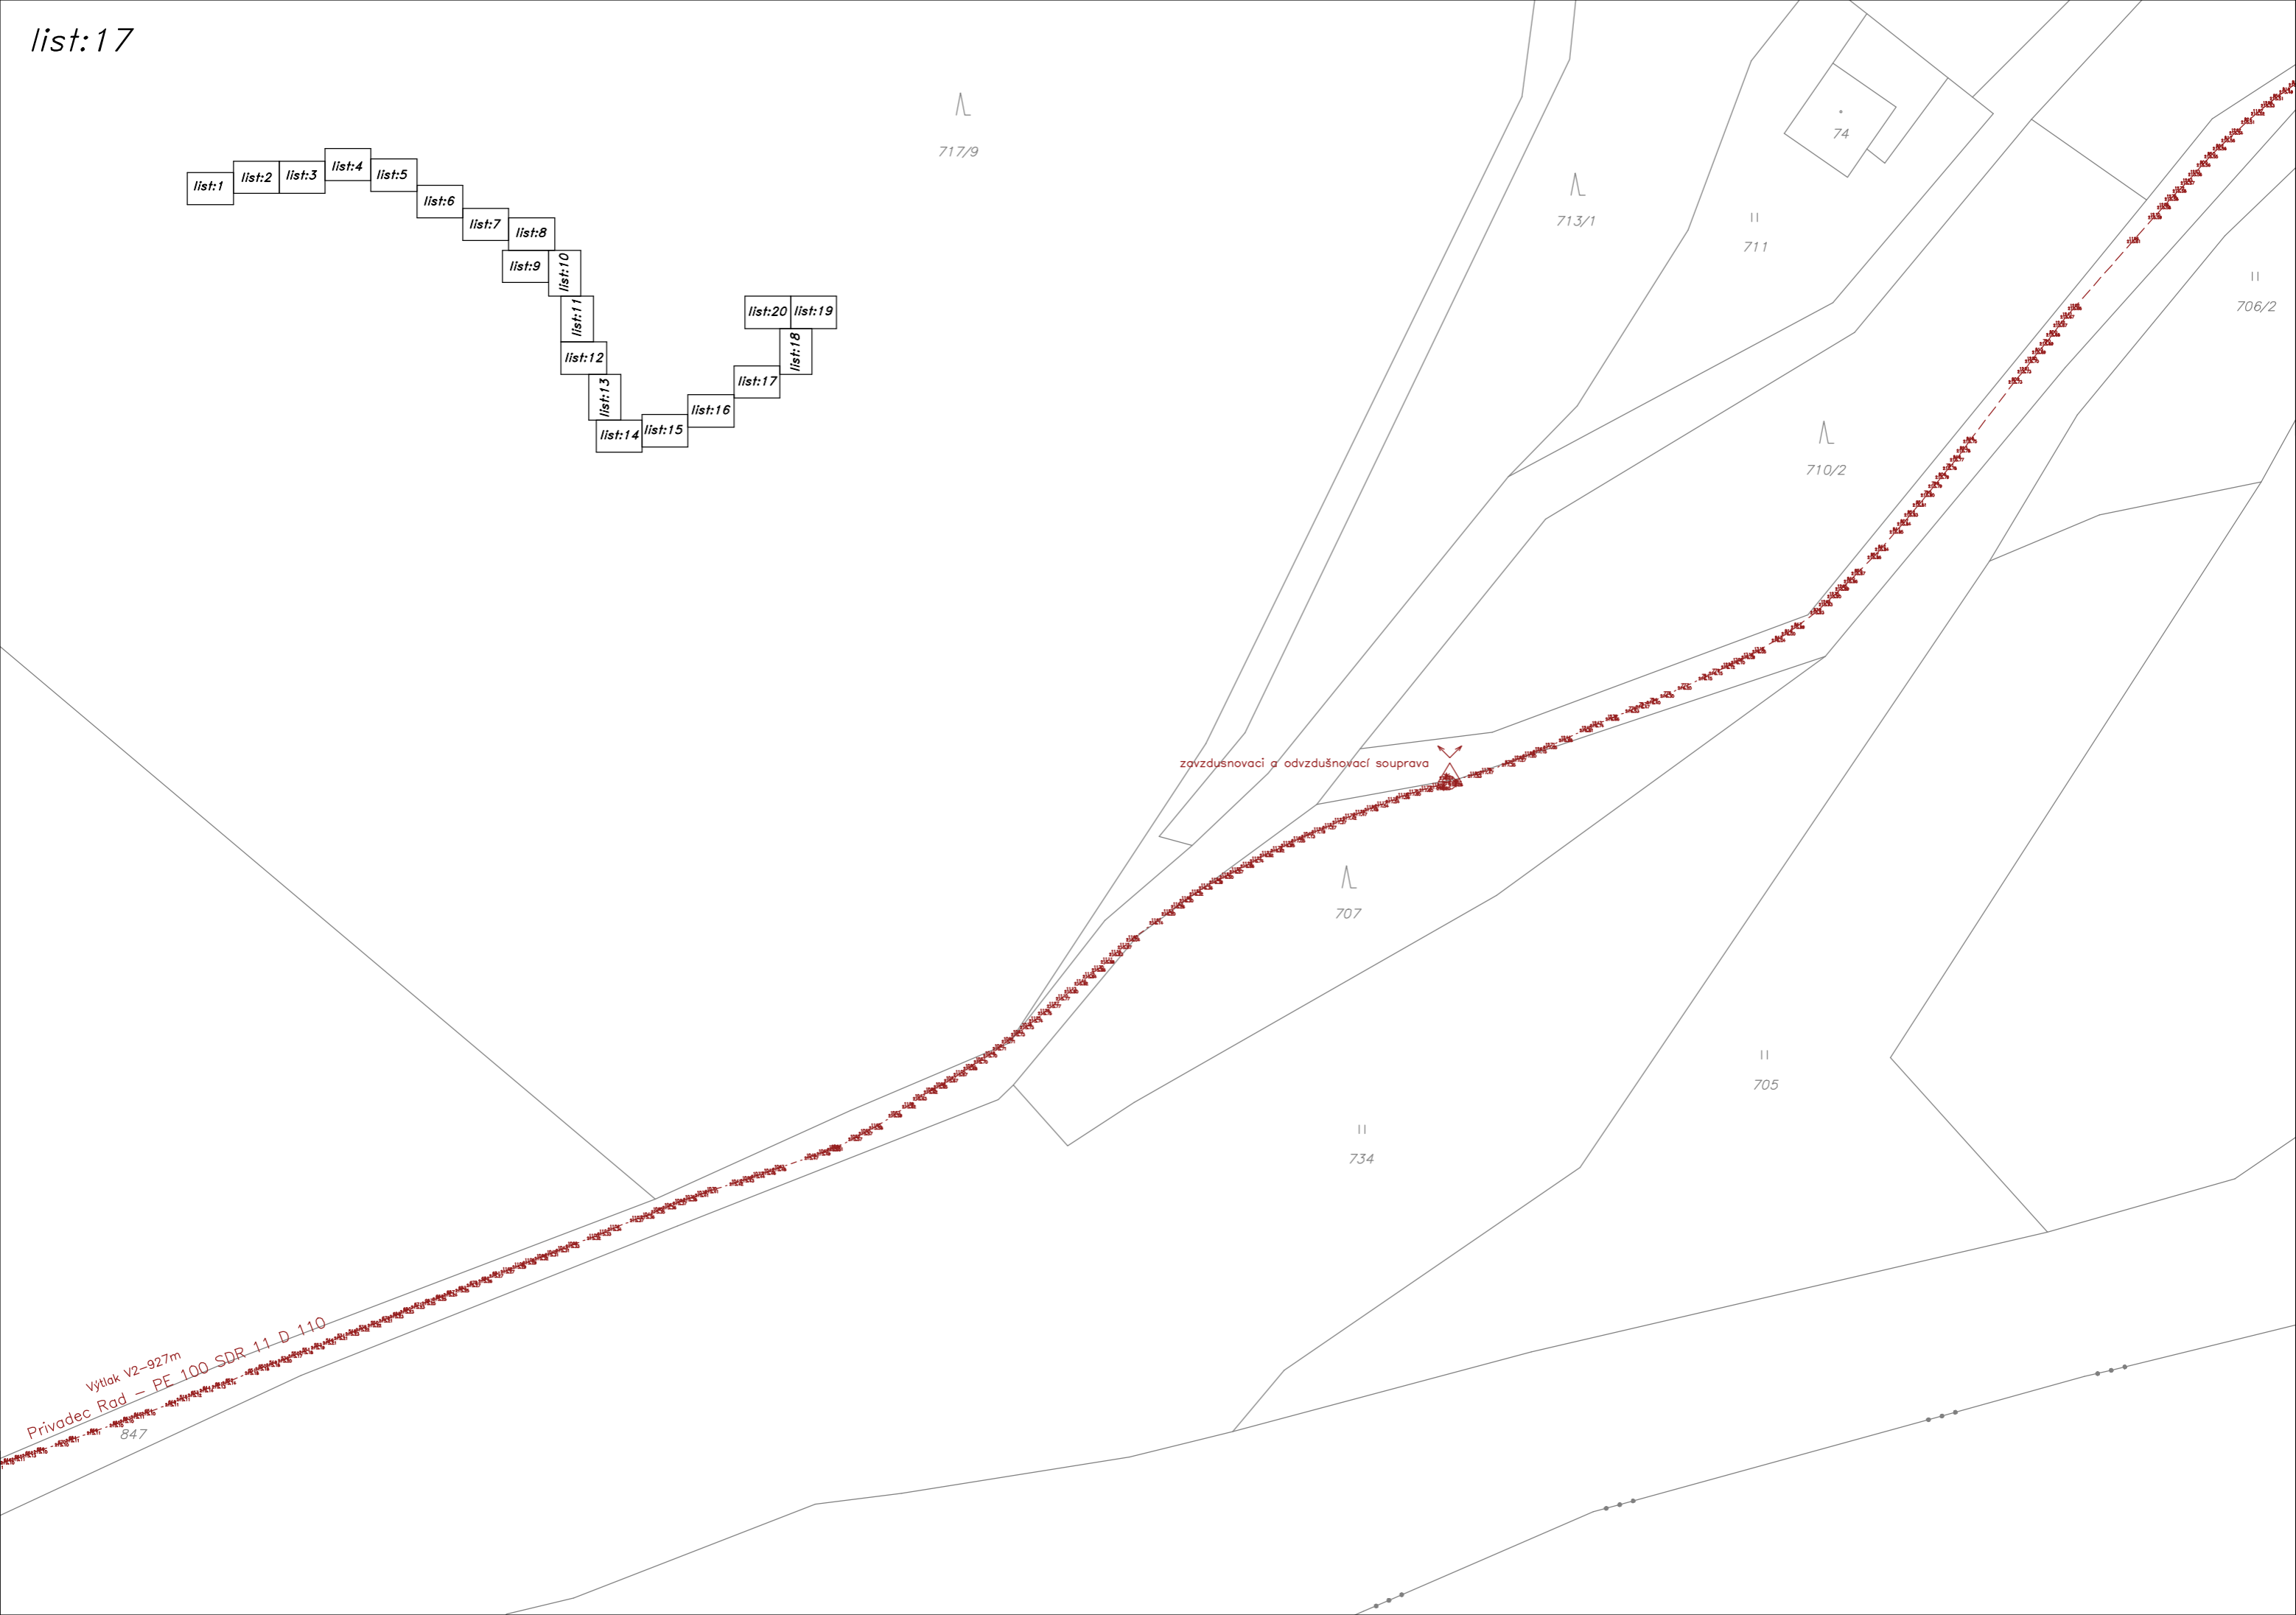



- list:1
- list:2
- list:3
- list:4
- list:5
- list:6
- list:7
- list:8
- list:9
- list:10
- list:11
- list:12
- list:13
- list:14
- list:15
- list:16
- list:17
- list:18
- list:19
- list:20



643/13

633/2

- list:1
- list:2
- list:3
- list:4
- list:5
- list:6
- list:7
- list:8
- list:9
- list:10
- list:11
- list:12
- list:13
- list:14
- list:15
- list:16
- list:17
- list:18
- list:19
- list:20

II
678/1

643/4

643/5

643/1

232

213

164

648/2

643/8

645

86/2

190

648/3

86/1

648/1

647/1

89/3

841/1

84/2

II

677/4

přip.DN150 č.p.40
přip.DN150 č.p.8

přip.DN150 č.p.18

Q
651

š20

89/1

přip.DN150 č.p.31

přip.DN150 č.p.10

II
677/1

II
683

II
682

89/2

přip.DN150 k č.p.16

689/3

